OBEC TŘEBESTOVICE
Železniční 127, Třebestovice, 289 12 Sadská

Záměr obce Třebestovice pronajmout pozemek v jejím vlastnictví

Obec Třebestovice **zveřejňuje** ve smyslu ustanovení § 39 odst. 1 zákona č. 128/2000 Sb., o obcích (obecní zřízení), ve znění pozdějších předpisů,

ZÁMĚR

PRONAJMOUT

pozemek **parcelní číslo 622/27 evidován pod č.11** , katastrální území obce Třebestovice, o celkové výměře: 182,86 m^2, druh pozemku: orná půda.

Pozemek **parcelní číslo 622/30 evidován pod č.20**, katastrální území obce Třebestovice, o celkové výměře: 294 m^2, druh pozemku: orná půda

Pronájem pozemků se řídí Pravidly pro přidělování pěstitelských zahrádek (vnitřní předpis č.17/2012), které schválilo zastupitelstvo obce svým usnesením č. 10/9/2012 ze dne 10. 10. 2012 (viz. obec-trebestovice.cz)


- Bližší informace lze získat u starostky obce Jitky Váňové, tel: 607 040 070, email: podatelna@obec-trebestovice.cz
- Přílohou tohoto záměru je výtisk části katastrální mapy s vyznačením zde uvedených pozemků.
- Zájemci mohou svou písemnou žádost předat na podatelnu obecního úřadu či zaslat poštou na adresu obecního úřadu: Železniční 127, 289 12 Třebestovice, a to do 28. 5. 2020.

OBEC TŘEBESTOVICE

Jitka Váňová
starostka obce

Vyvěšeno dne: 14.5.2020

Sejmuto dne:

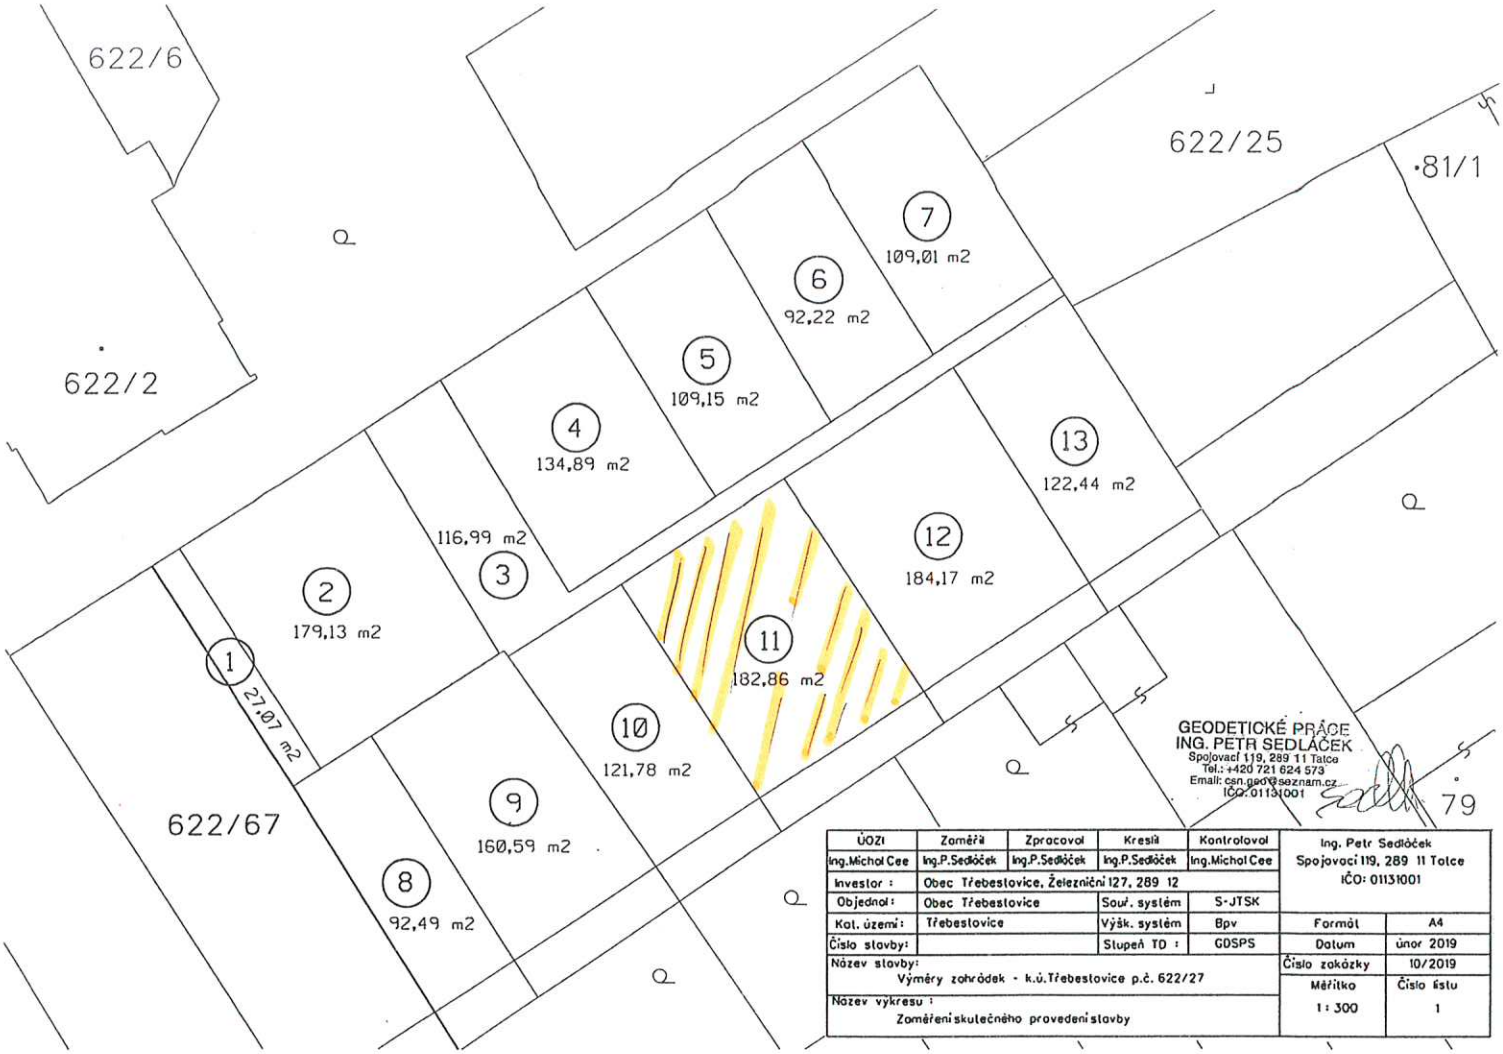

GEODETICKÉ PRÁCE
ING. PETR SEDLÁČEK
Spojovací 119, 289 11 Tatce
Tel.: +420 721 624 573
Email: csn.geo@seznam.cz
IČO: 01131001

ÚOZI	Zaměřil	Zpracoval	Kreslil	Kontroloval	Ing. Petr Sedláček Spojovací 119, 289 11 Tatce IČO: 01131001	
Ing.Michal Cee	Ing.P.Sedláček	Ing.P.Sedláček	Ing.P.Sedláček	Ing.Michal Cee		
Investor :	Obec Třebestovice, Železniční 127, 289 12					
Objednal :	Obec Třebestovice		Souř. systém	S-JTSK		
Kat. území :	Třebestovice		Výšk. systém	Bpv	Formát	A4
Číslo stavby:			Stupeň TD :	GDSPS	Datum	únor 2019
Název stavby: Výměry zahrádek - k.ú.Třebestovice p.č. 622/27					Číslo zakázky	10/2019
Název výkresu : Zaměření skutečného provedení stavby					Měřítko 1 : 300	Číslo listu 1

POZEMEK PAR. Č. 622/27

POZEMEK

PARCELNÍ PAR. Č. 622/30

